




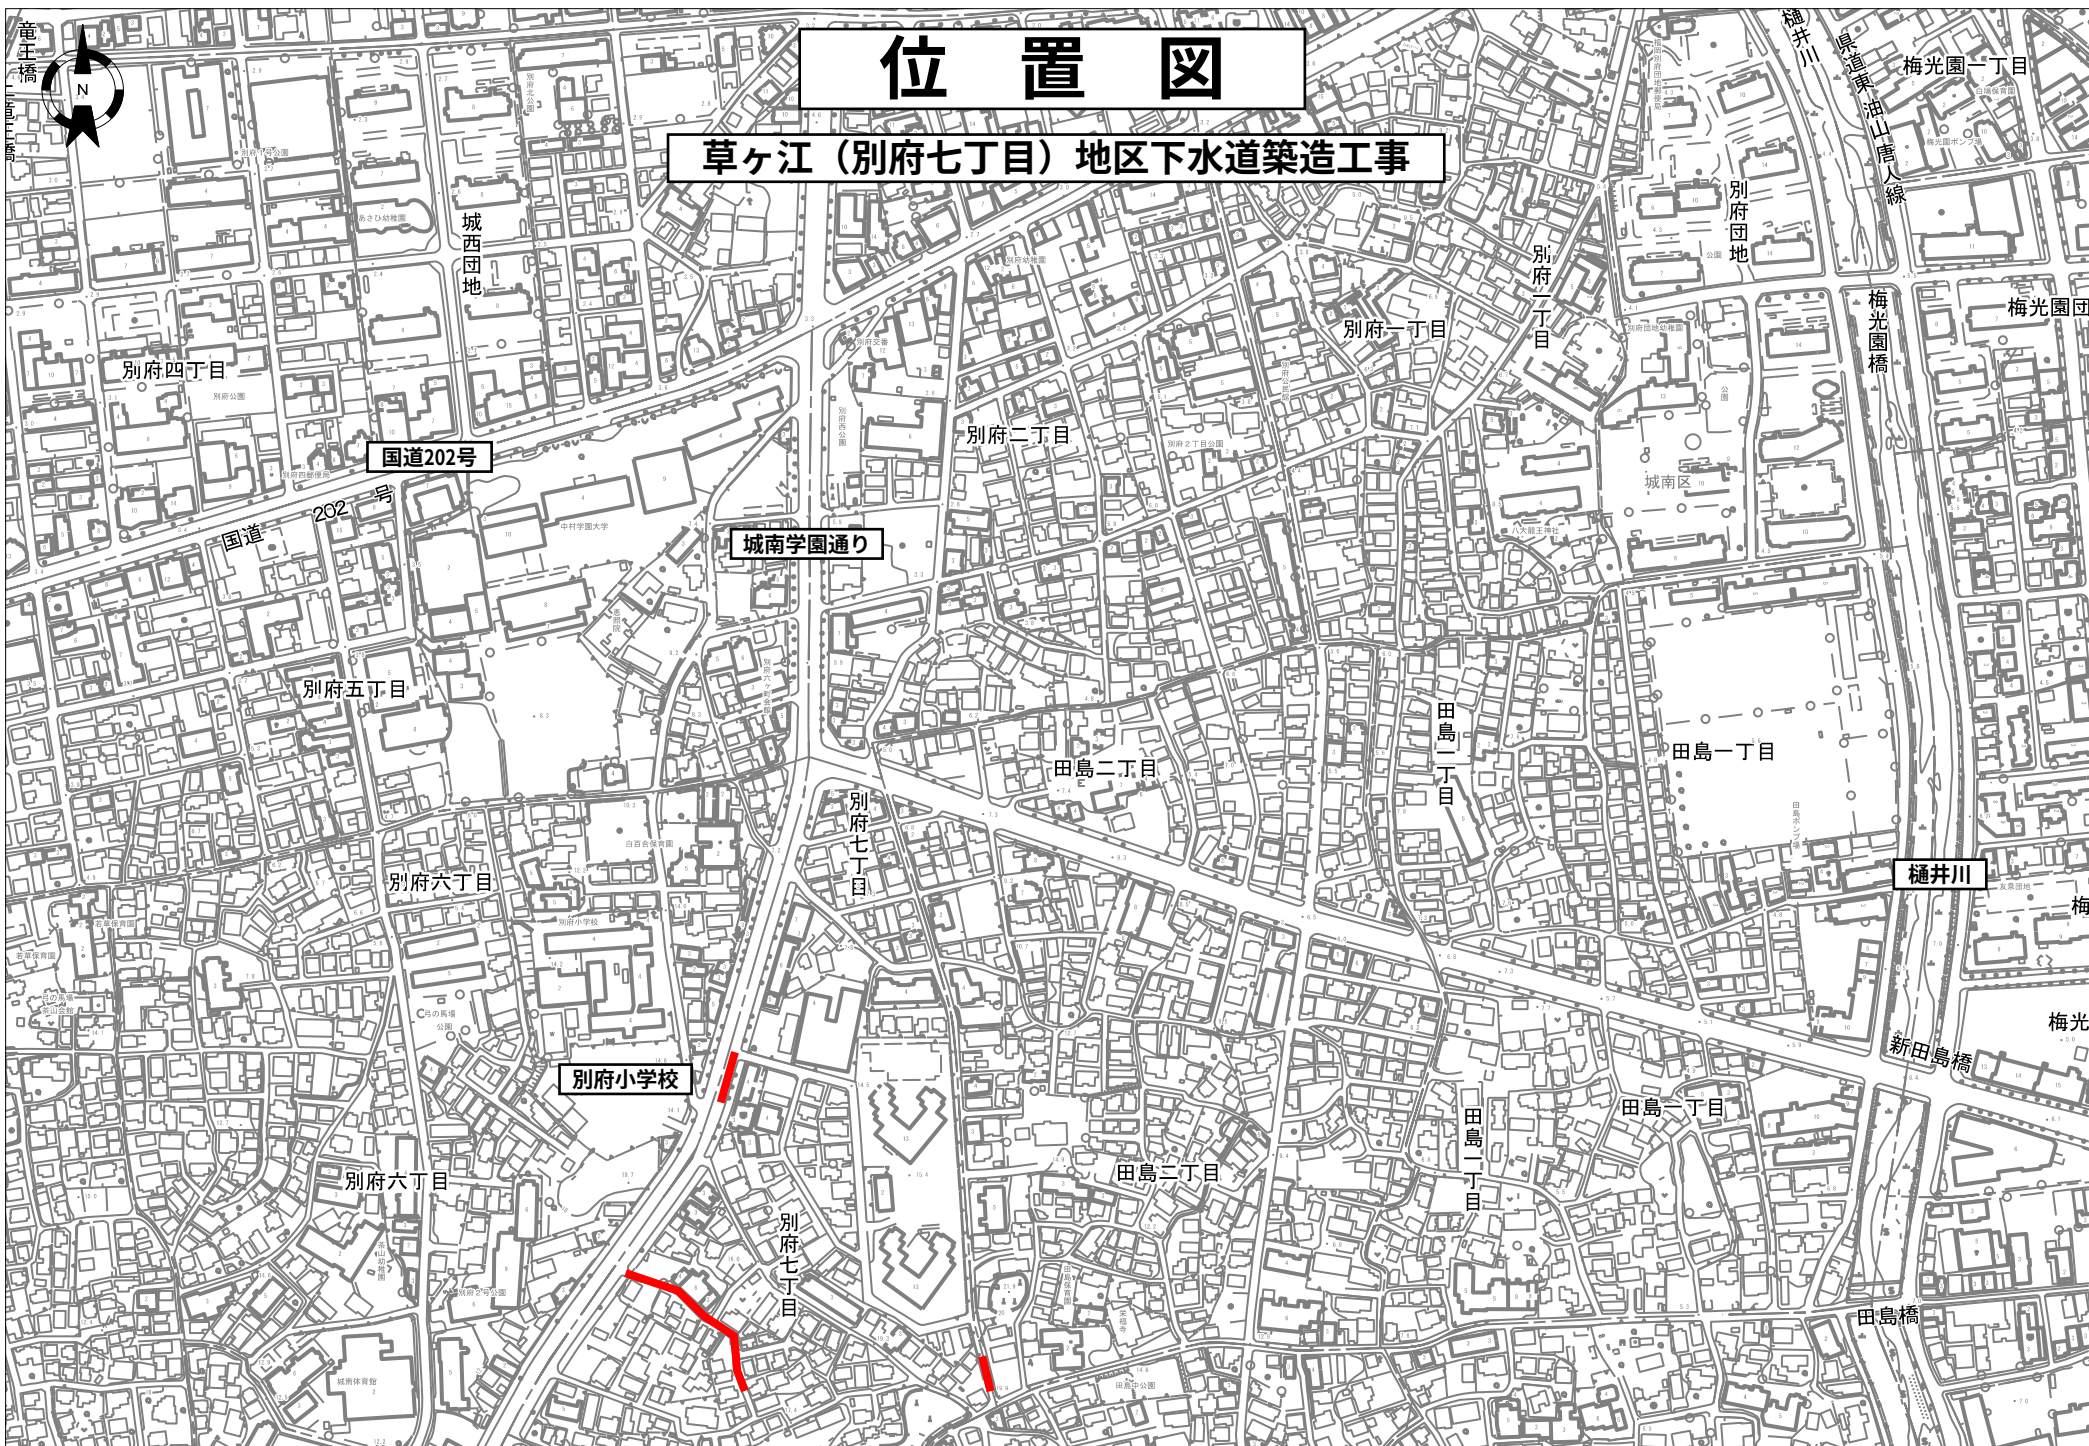

平面図 (1)

S=1:300 (A1)
S=1:600 (A3)

福岡市
下水道
設計番号
竣工図
図面番号
15
工事名
草ヶ江(鳥飼六丁目)地区(2)
下水道築造工事
平面図(1)


19-1	19-2
19-3	19-4
215-1	215-2
215-3	215-4

記号	種別
○	汚水樹・小口径φ150
○	汚水樹・φ450
○	雨水樹・φ450
□	雨水樹・側溝

取付管施工内容	
D	既設汚水樹撤去 → 小口径汚水樹設置
E	取付管撤去 → 塩ビ取付管設置
J	現状維持

人孔修繕一覧表			
人孔番号	養替	足掛金物	インバート工
No. 6	T-25	0	1
No. 76	T-25	0	1
No. 77	0	0	1
No. 78	0	0	1
No. 79	T-25	0	1
No. 80	T-14	0	1
No. 81	T-14	0	1
No. 82	T-14	0	1
No. 83	T-14	0	1
No. 84	T-14	0	1
No. 85	T-14	0	1

竣工図番号	2024 - 03 - C108
工事担当課名	西部下水道課
工期	令和7年2月13日～令和7年9月26日
受注者	株式会社スティールド

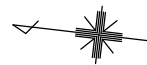

凡 例

記 号	種 別
—○—	汚水樹・小口径φ150
—○—	汚水樹・φ450
—○—	雨水樹・φ450
—□—	雨水樹・側溝

取付管施工内容


A	既設汚水樹・取付管撤去	→	小口径汚水樹・取付管設置
B	既設雨水樹・取付管撤去	→	標準雨水樹・取付管設置
C	既設雨水樹・取付管撤去	→	MA・MA型雨水樹・取付管設置
J	現状維持		
N	既設雨水樹・取付管撤去のみ		

人孔修繕一覧表

人孔番号	蓋 替	足掛金物 (パイプ工)	転落防止梯子
No. 2	—	7	1
No. 34	—	0	0

竣工図番号	2024 - 03 - C108
工事担当課名	西部下水道課
工 期	令和7年2月13日～令和7年9月26日
受 注 者	株式会社スティールド

S=1:300 (A1)
S=1:600 (A3)

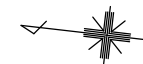福岡市
下水道

設計番号

竣工图

図面番号


3 5

工事名

草ヶ江（烏飼六
下
水道築造工事

六丁目(地区) (2)

平面图 (3)

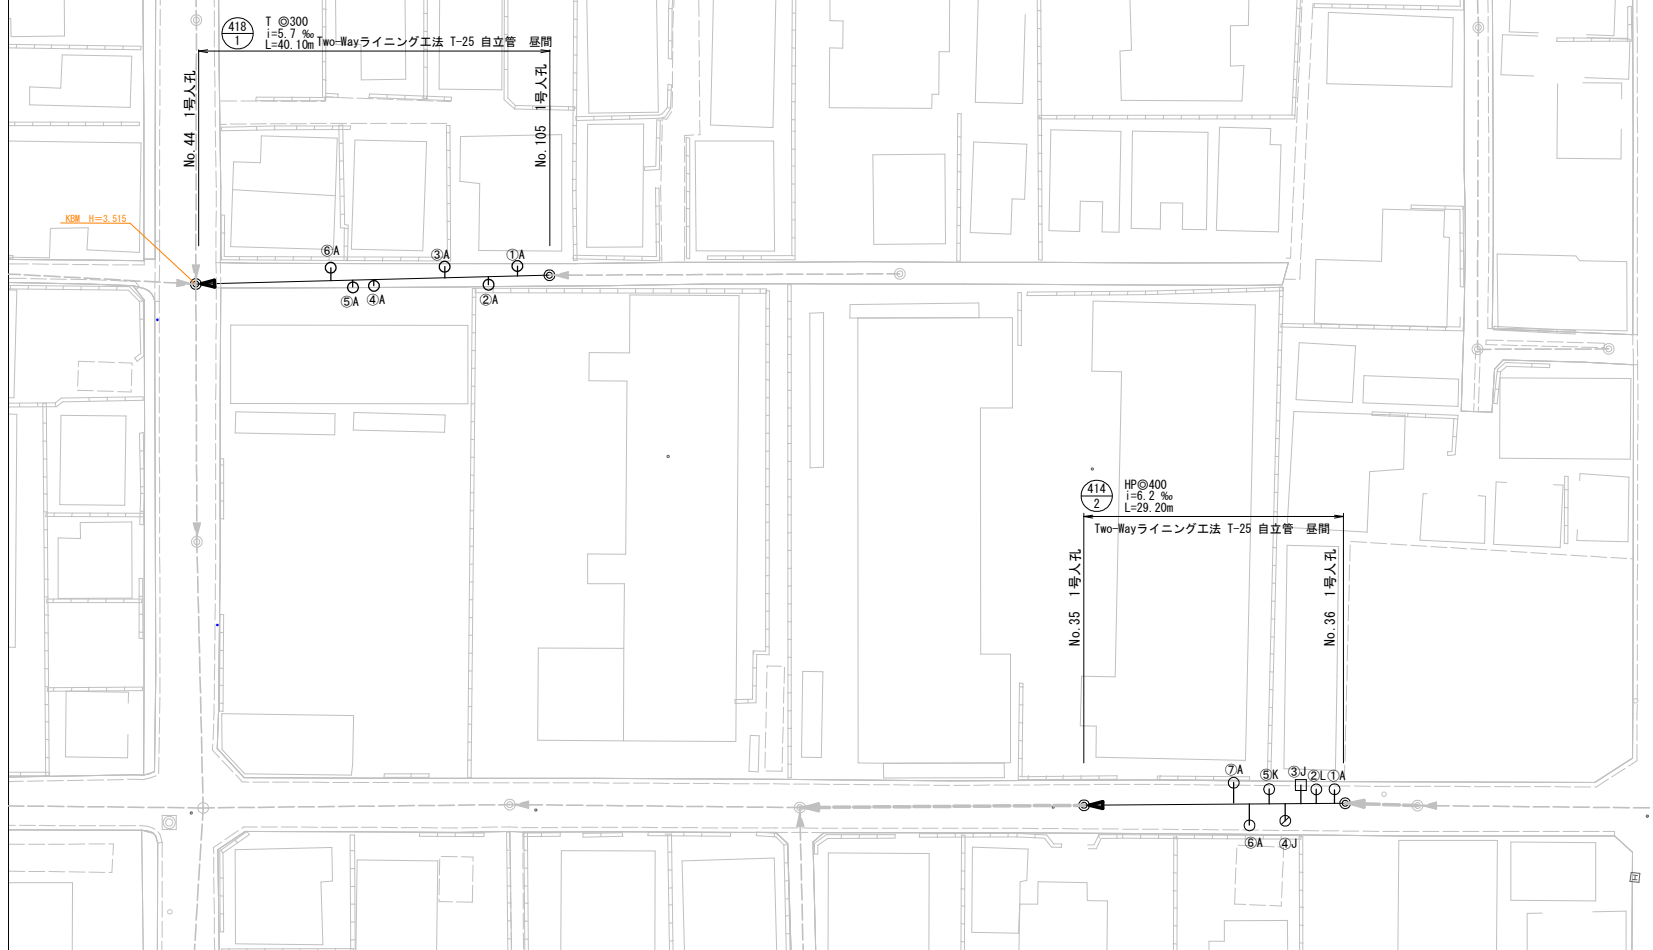 $\frac{414}{2}$ 

凡 例

記 号	種 別
—○—	汚水樹・小口径φ150
○—	汚水樹・φ450
—○—	雨水樹・φ450
—□—	雨水樹・側溝
—K—	不明管

取付管施工内容


A	既設汚水樹・取付管撤去	→	小口径汚水樹・取付管設置
J	現状維持		
K	既設雨水樹・取付管撤去	→	小口径雨水樹・取付管設置
L	既設汚水樹・取付管撤去のみ		

人孔修繕一覽表

人孔番号	蓋 替	足掛金物	工 作	転落防止梯
No. 35	T-25	4	—	1
No. 36	T-25	0	—	1
No. 44	—	0	—	1
No. 105	—	2	—	1

竣工図番号	2024 - 03 - C108
工事担当課名	西部下水道課
工 期	令和7年2月13日～令和7年9月26日
受 注 者	株式会社スティールド

縦 1:100 (A1) ・ 1:200 (A3)
横 1:300 (A1) ・ 1:600 (A3)
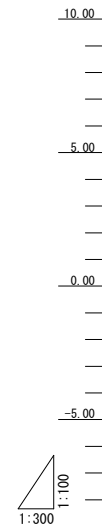
$$\begin{array}{cc} \frac{19}{1-1} & \frac{19}{1-2} \\ \frac{19}{2-2} & \frac{19}{2-3} \\ \frac{215}{2-1} & \frac{215}{2-4} \\ \frac{215}{2-3} & \frac{215}{2-5} \end{array}$$


縦断図 (2)

縦 1:100 (A1)・1:200 (A3)
横 1:300 (A1)・1:600 (A3)

福岡市
下水道

設計番号

竣工図


図面番号

5 / 5

工事名

草ヶ江 (島崎六丁目) 地区 (2)
下水道築造工事
縦断図 (2)

257
418
418
1

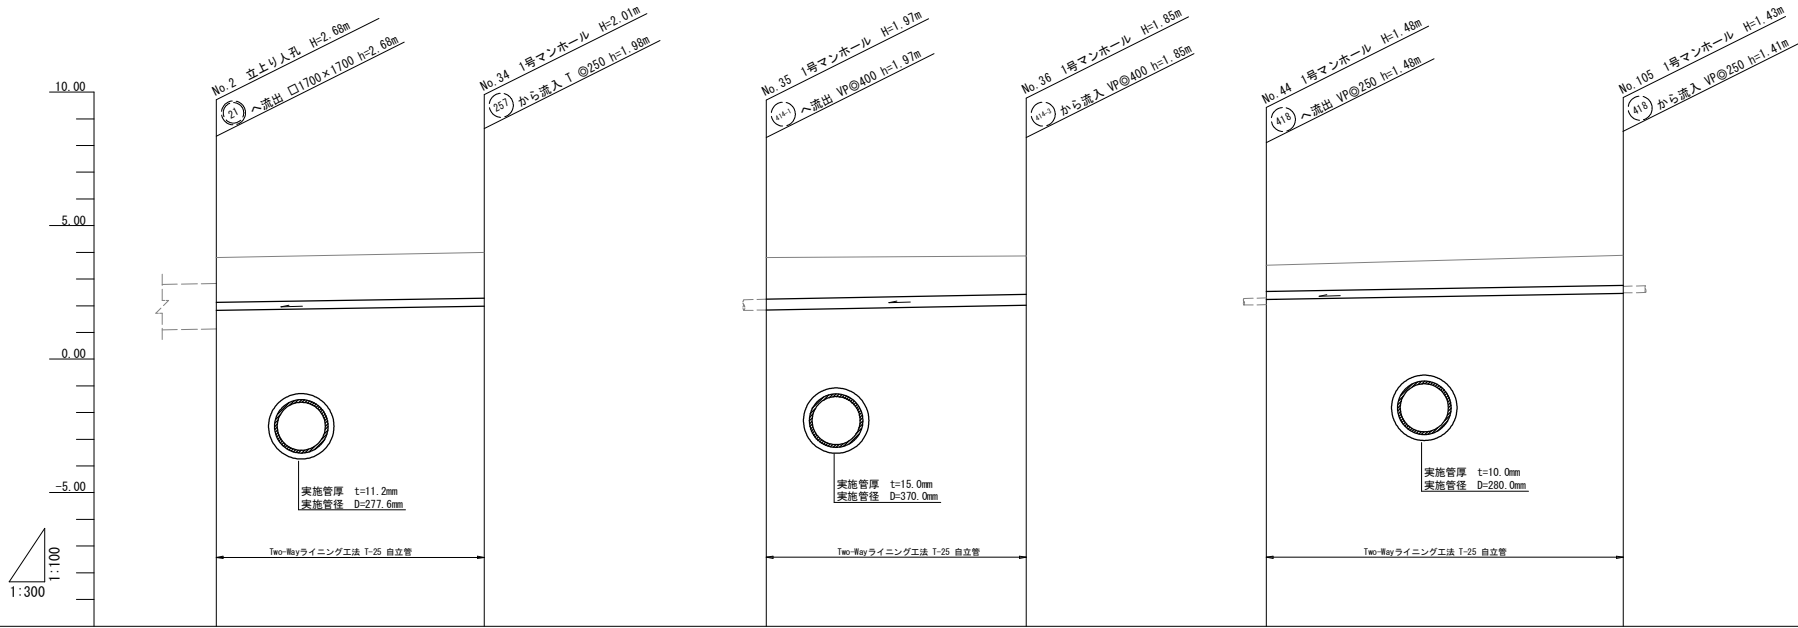

路線番号		257		418 2		418 1	
断面		T 300		HP 400		T 300	
勾配		5.3 ‰		6.2 ‰		5.7 ‰	
延長		30.10 m		29.20 m		40.10 m	
地盤高	3.81		4.00	3.80		3.56	3.89
土被り	1.65		1.68	1.53		1.00	1.10
管底高	1.820		1.990	1.840		2.230	2.460
掘削深						1.40	
追加距離	0.00		30.10	0.00		1.10	40.10
単距離	0.00		30.10	29.20		1.10	39.00
新設管種		陶管		陶管		陶管	
既設管種		(1965年)		(1969年)		(1968年)	
基礎種別		---		---		---	
道路種別		L舗装 (車道As)		A舗装 (車道As)		A舗装 (車道As)	
埋戻法		---		---		---	
土留法		---		---		---	
支保法		---		---		---	
路面覆工		---		---		---	
污水樹		小口径汚水樹 N=4		小口径汚水樹 N=4		小口径汚水樹 N=6	
雨水樹		雨水樹 N=4		雨水樹 N=2		---	